
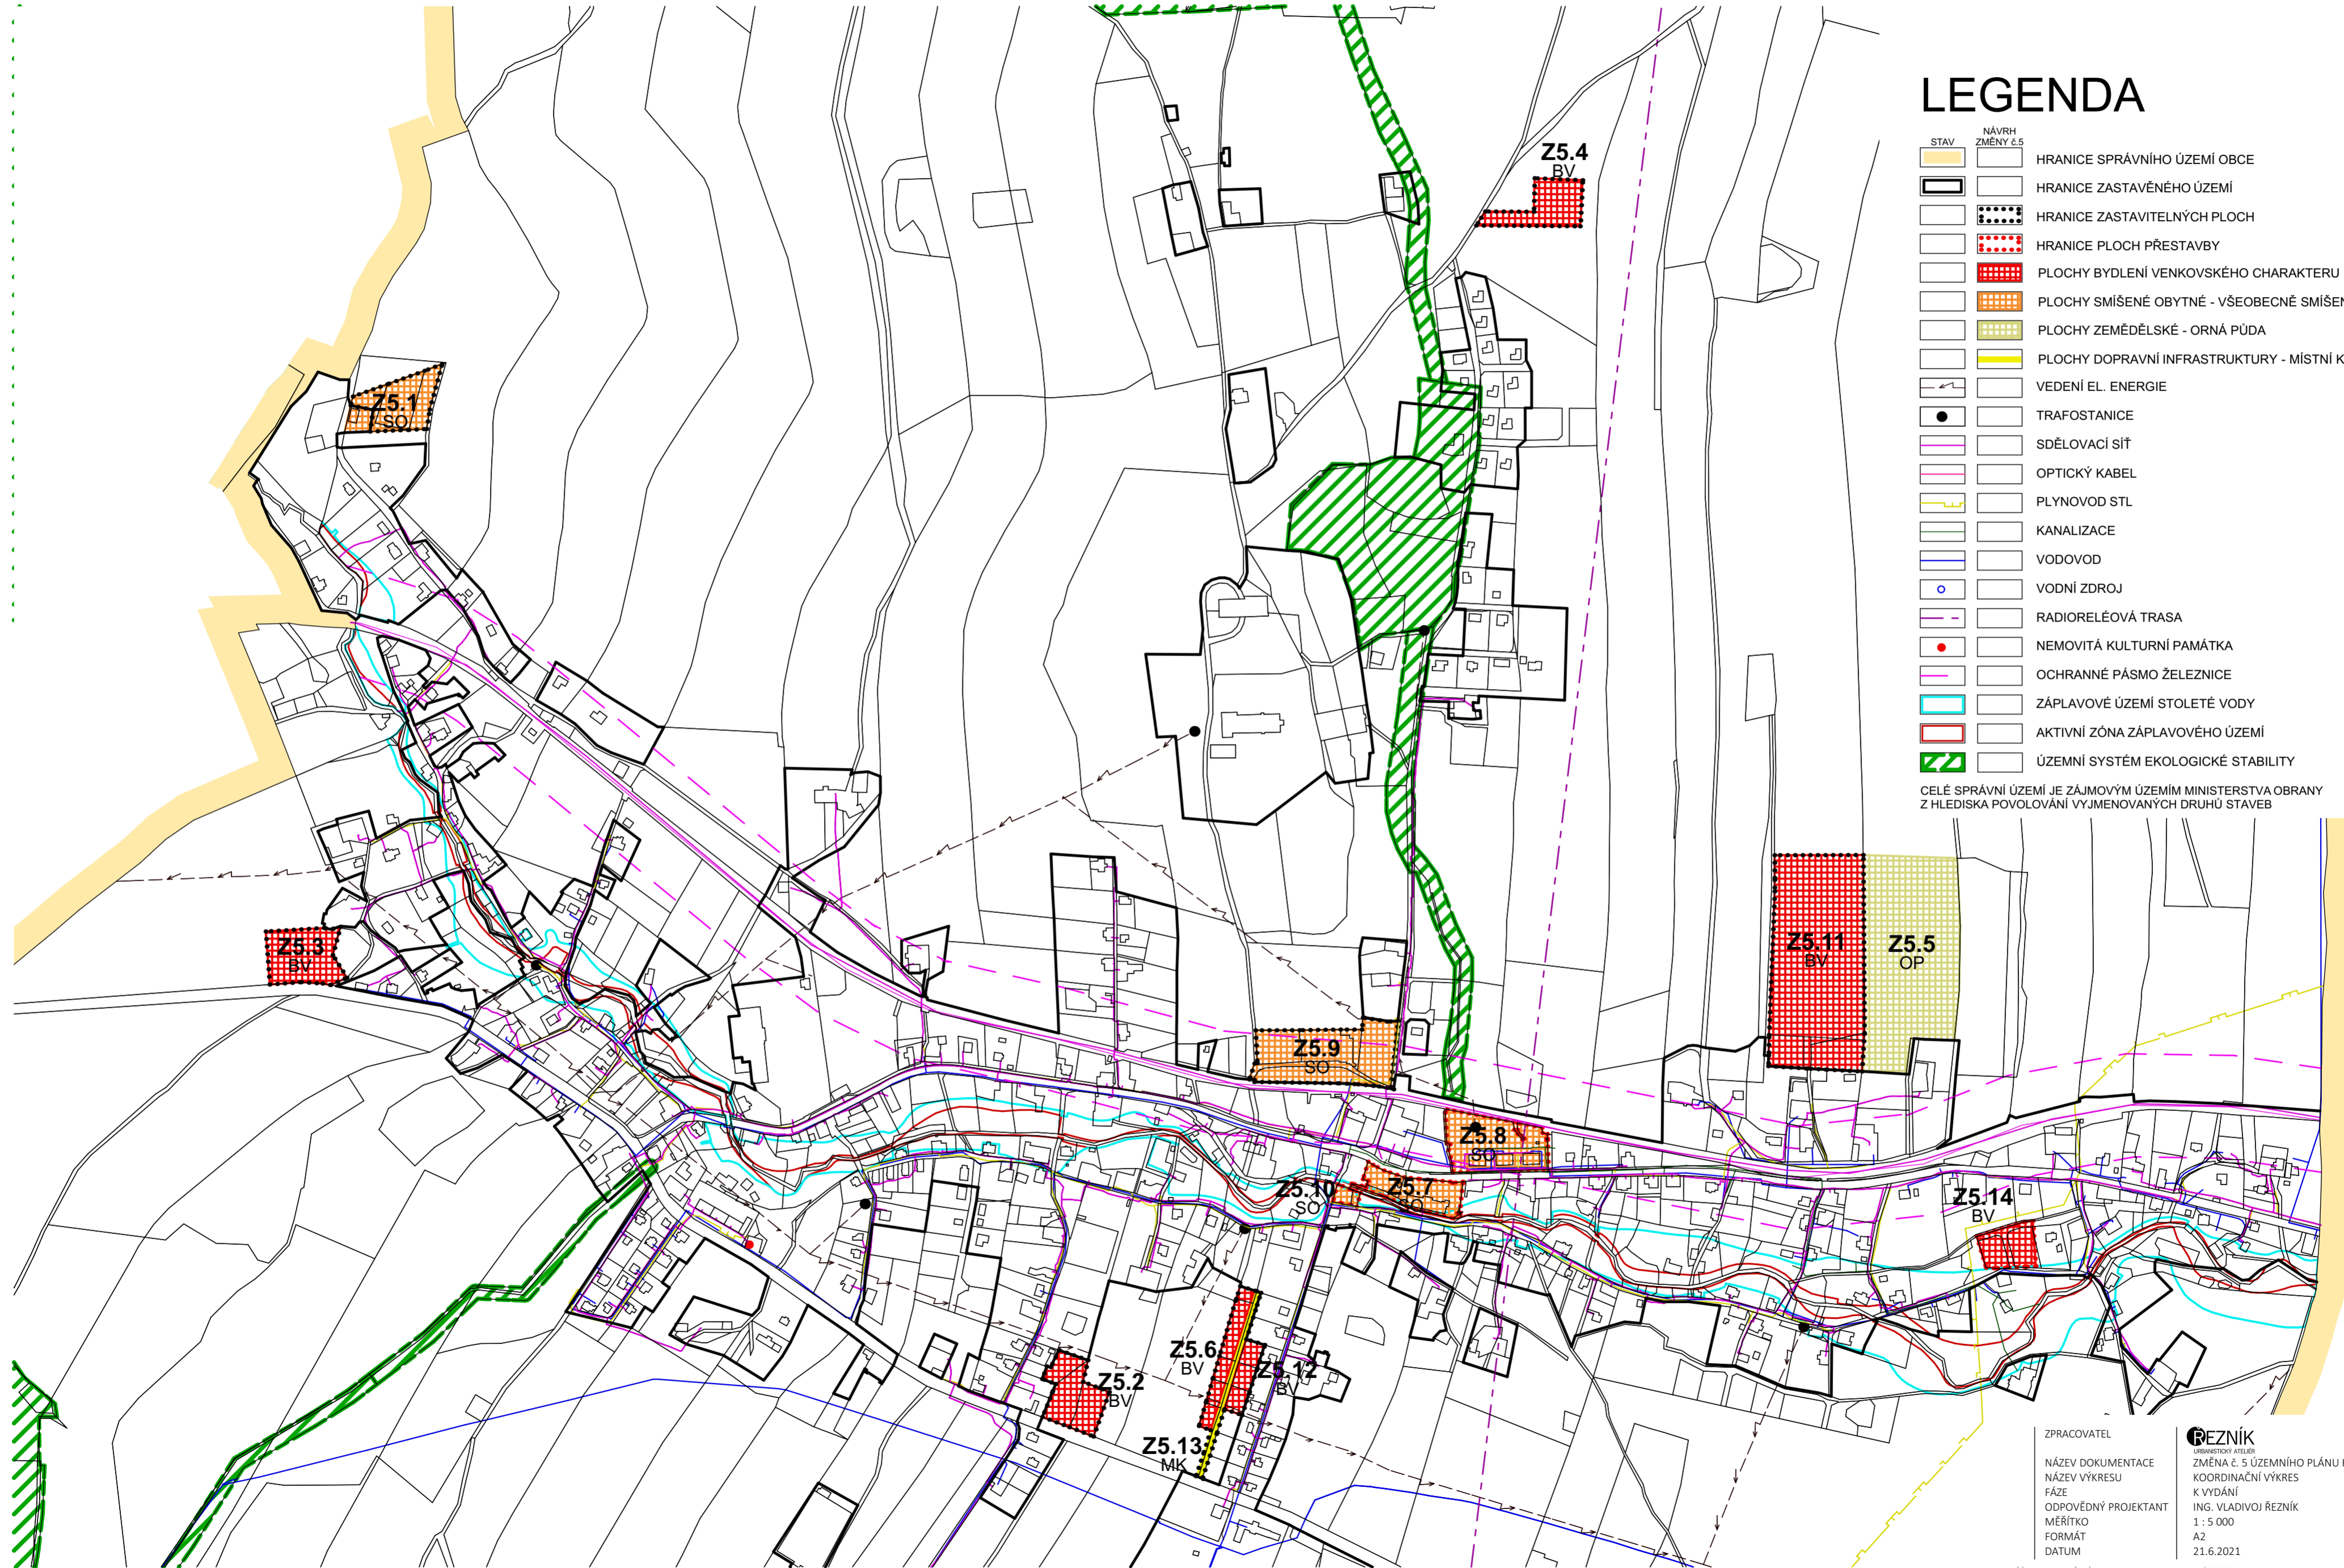


ZMĚNA č. 5 ÚZEMNÍHO PLÁNU HORNÍ PODLUŽÍ

KOORDINAČNÍ VÝKRES

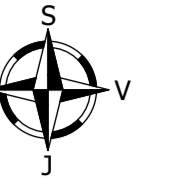

LEGENDA

STAV	NÁVRH ZMĚNY č.5	
[Yellow outline]	[Yellow outline]	HRANICE SPRÁVNÍHO ÚZEMÍ OBCE
[Black outline]	[Black outline]	HRANICE ZASTAVĚNÉHO ÚZEMÍ
[Dotted outline]	[Dotted outline]	HRANICE ZASTAVITELNÝCH PLOCH
[Red dotted outline]	[Red dotted outline]	HRANICE PLOCH PŘESTAVBY
[Red grid]	[Red grid]	PLOCHY BYDLENÍ VENKOVSKÉHO CHARAKTERU
[Orange grid]	[Orange grid]	PLOCHY SMÍŠENÉ OBYTNÉ - VŠEOBECNĚ SMÍŠENÉ PLOCHY
[Green grid]	[Green grid]	PLOCHY ZEMĚDĚLSKÉ - ORNÁ PŮDA
[Yellow line]	[Yellow line]	PLOCHY DOPRAVNÍ INFRASTRUKTURY - MÍSTNÍ KOMUNIKACE
[Light blue line]	[Light blue line]	VEDENÍ EL. ENERGIE
[Black dot]	[Black dot]	TRAFOSTANICE
[Pink line]	[Pink line]	SDĚLOVACÍ SÍŤ
[Purple line]	[Purple line]	OPTICKÝ KABEL
[Yellow line]	[Yellow line]	PLYNOVOD STL
[Green line]	[Green line]	KANALIZACE
[Blue line]	[Blue line]	VODOVOD
[Blue circle]	[Blue circle]	VODNÍ ZDROJ
[Dashed pink line]	[Dashed pink line]	RADIORELÉOVÁ TRASA
[Red dot]	[Red dot]	NEMOVITÁ KULTURNÍ PAMÁTKA
[Pink line]	[Pink line]	OCHRANNÉ PÁSMO ŽELEZNICE
[Cyan line]	[Cyan line]	ZÁPLAVOVÉ ÚZEMÍ STOLETÉ VODY
[Red line]	[Red line]	AKTIVNÍ ZÓNA ZÁPLAVOVÉHO ÚZEMÍ
[Green hatched area]	[Green hatched area]	ÚZEMNÍ SYSTÉM EKOLOGICKÉ STABILITY

CELÉ SPRÁVNÍ ÚZEMÍ JE ZÁJMOVÝM ÚZEMÍM MINISTERSTVA OBRANY Z HLEDISKA POVOLOVÁNÍ VYJMENOVANÝCH DRUHŮ STAVEB

ZPRACOVATEL	REZNÍK
NÁZEV DOKUMENTACE	ZMĚNA č. 5 ÚZEMNÍHO PLÁNU HORNÍ PODLUŽÍ
NÁZEV VÝKRESU	KOORDINAČNÍ VÝKRES
FÁZE	K VYDÁNÍ
ODPOVĚDNÝ PROJEKTANT	ING. VLADIVOJ REZNÍK
MĚŘÍTKO	1:5 000
FORMÁT	A2
DATUM	21.6.2021